VOORAANZICHT 1/75

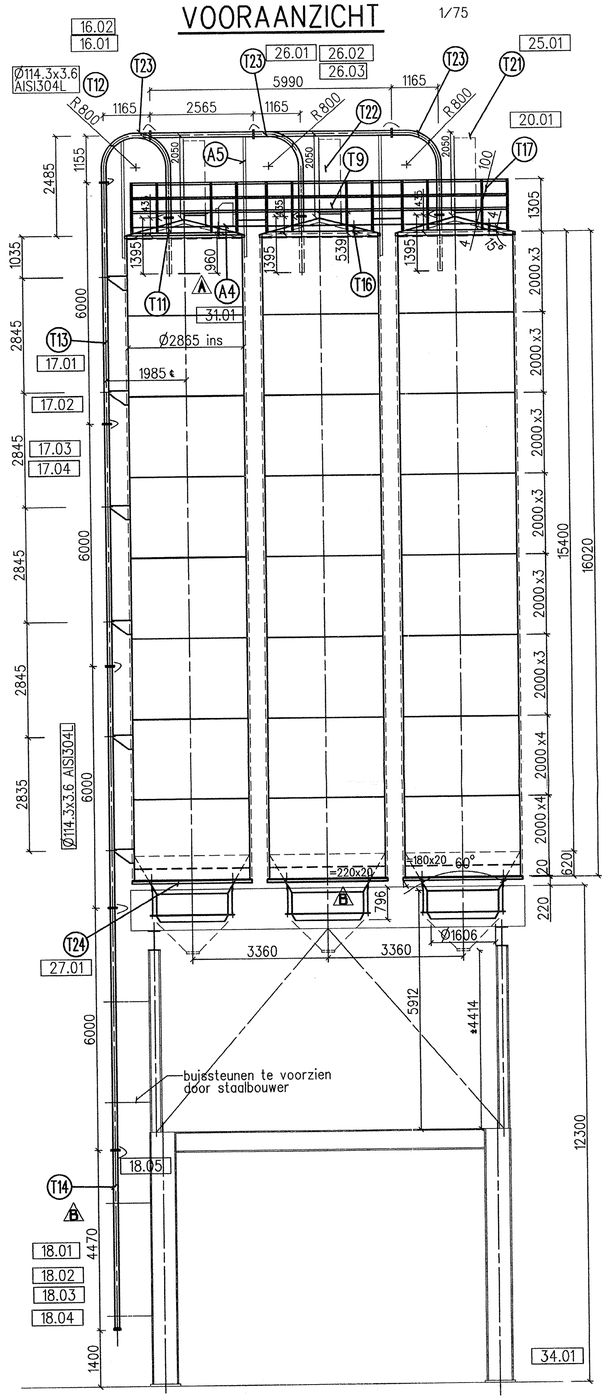

ZIJAANZICHT 1/75

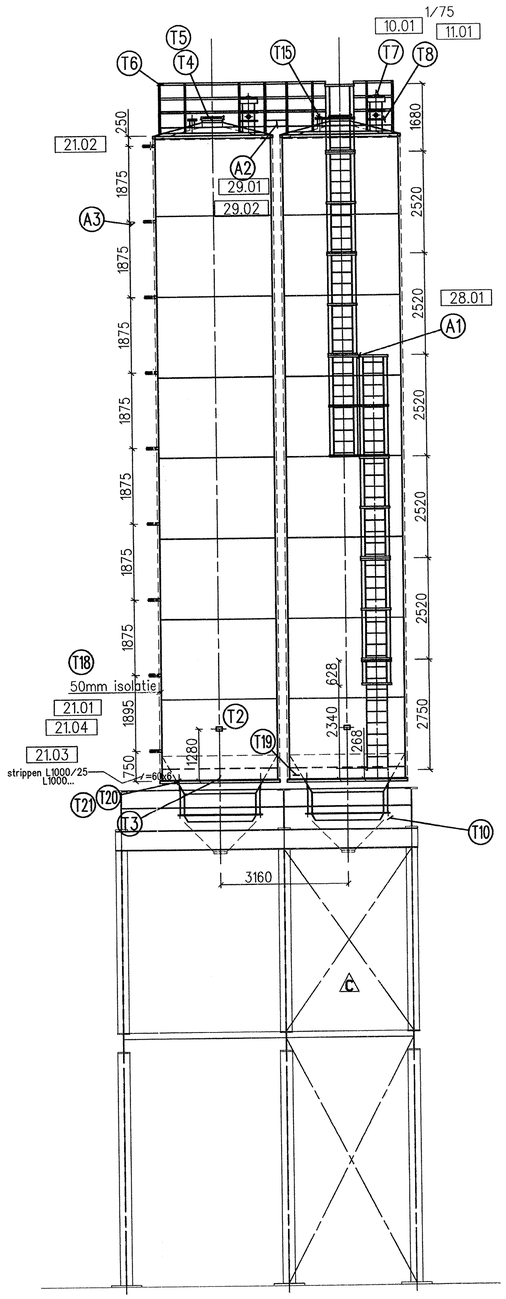

AS BUILT

REV	DATUM	GET.	GECONT.	WIJZIGINGEN
C	08/01/98	L.I.	E.D.	windverbanden
B	23/12/97	L.I.	E.D.	vulleiding/kone
A	11/12/97	L.I.	E.D.	A4 op dak/orientatie straalstruktuur

KLANT: LUHNS DETERGENTS NV

BENAMING: Vooraanzicht / Zijaanzicht

GETEKEND L.I.	25/11/97
GECONTROLEERD E.D.	
GEZIEN S.R.	
SCHAAL	
B.N.	6/0724
PLAN NR.	A1-20819-02

ELLIMETAL
B-3670 MEEUWEN TEL.: 011-61 01 61 FAX : 011-63 41 12

DIT PLAN IS ONZE EIGENDOM. HET MAG NIET AFGEDRUKT NOCH OVERGEMAAKT WORDEN AAN DERDEN ZONDER ONZE SCHRIFTELIJKE TOESTEMMING.